



CORTE A-A
ESCALA 1:20

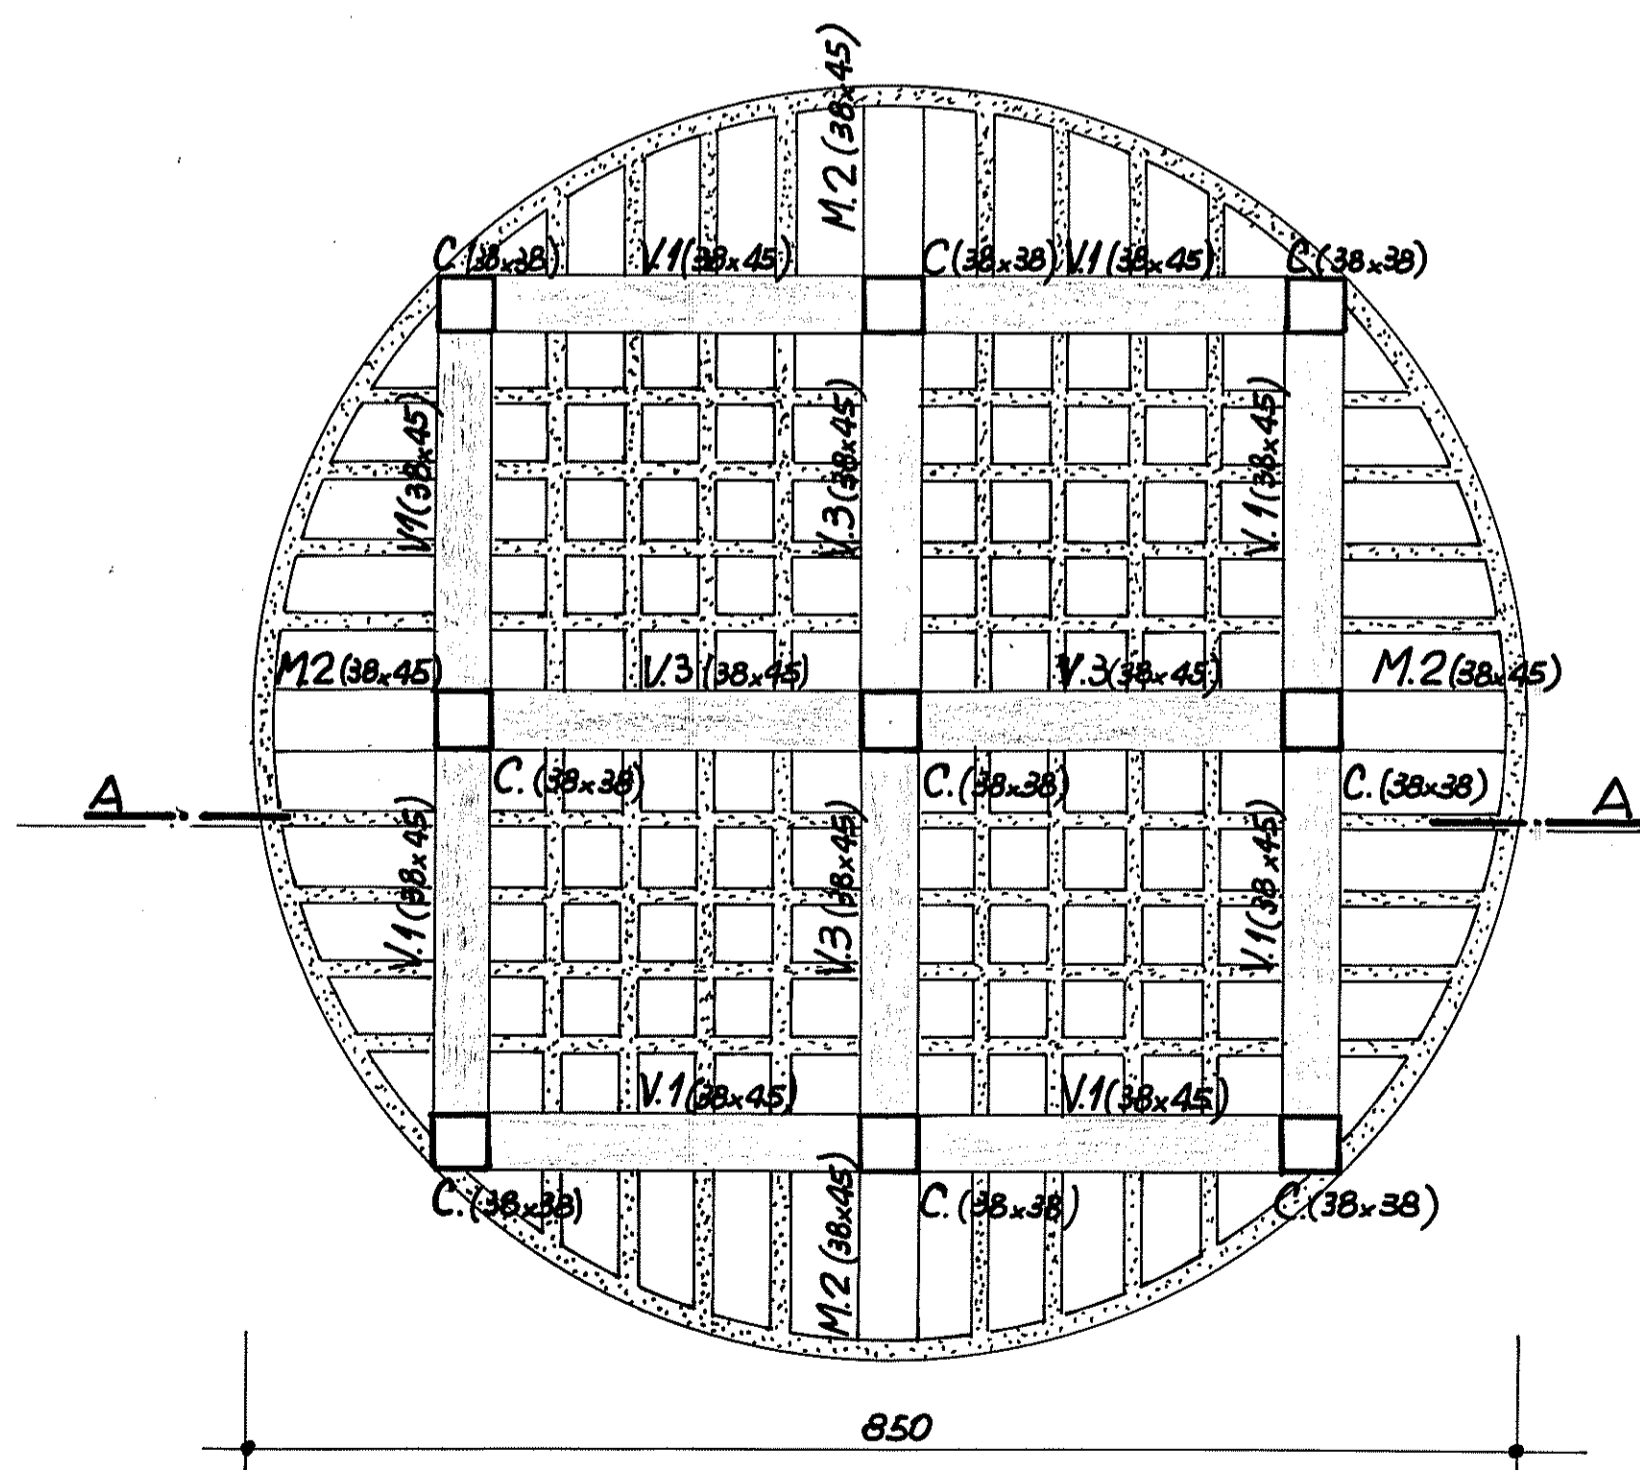

PLANTA ESTRUCTURA
ESCALA 1:50

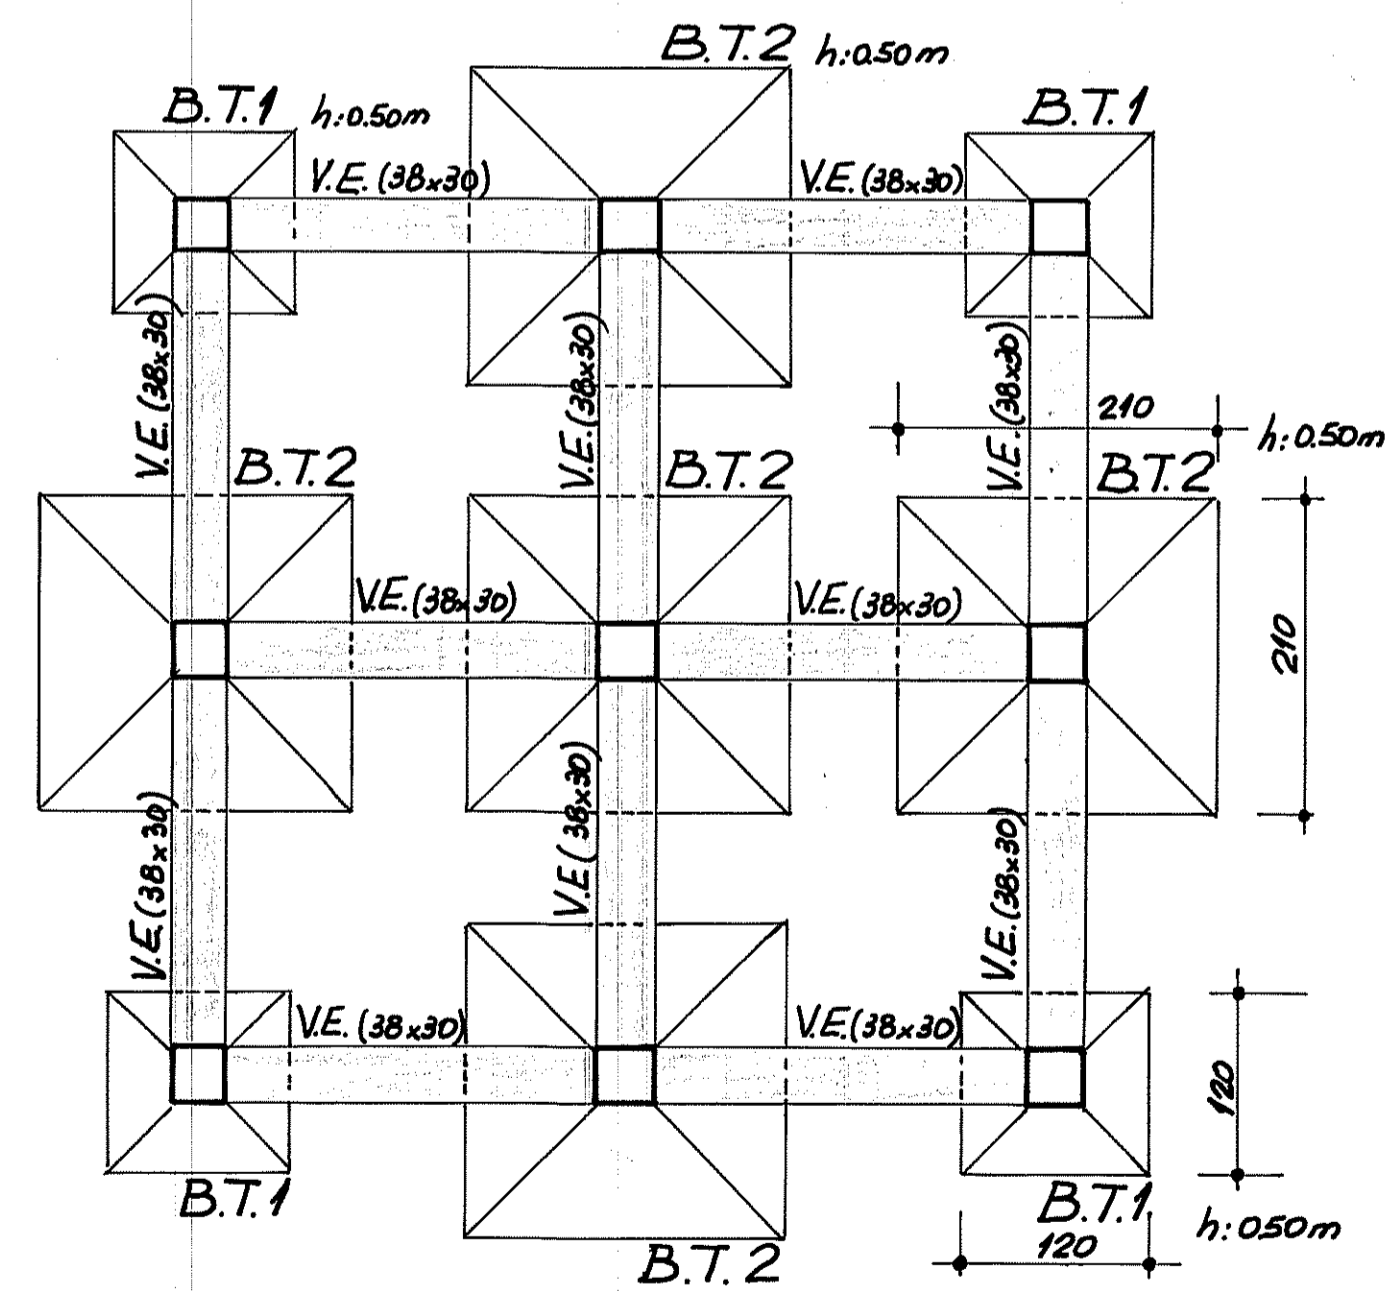

PLANTA FUNDACION
ESCALA 1:50

CONFORME A OBRA