



DETALLE ARMADURA DE VIGAS

ESCALA 1:20

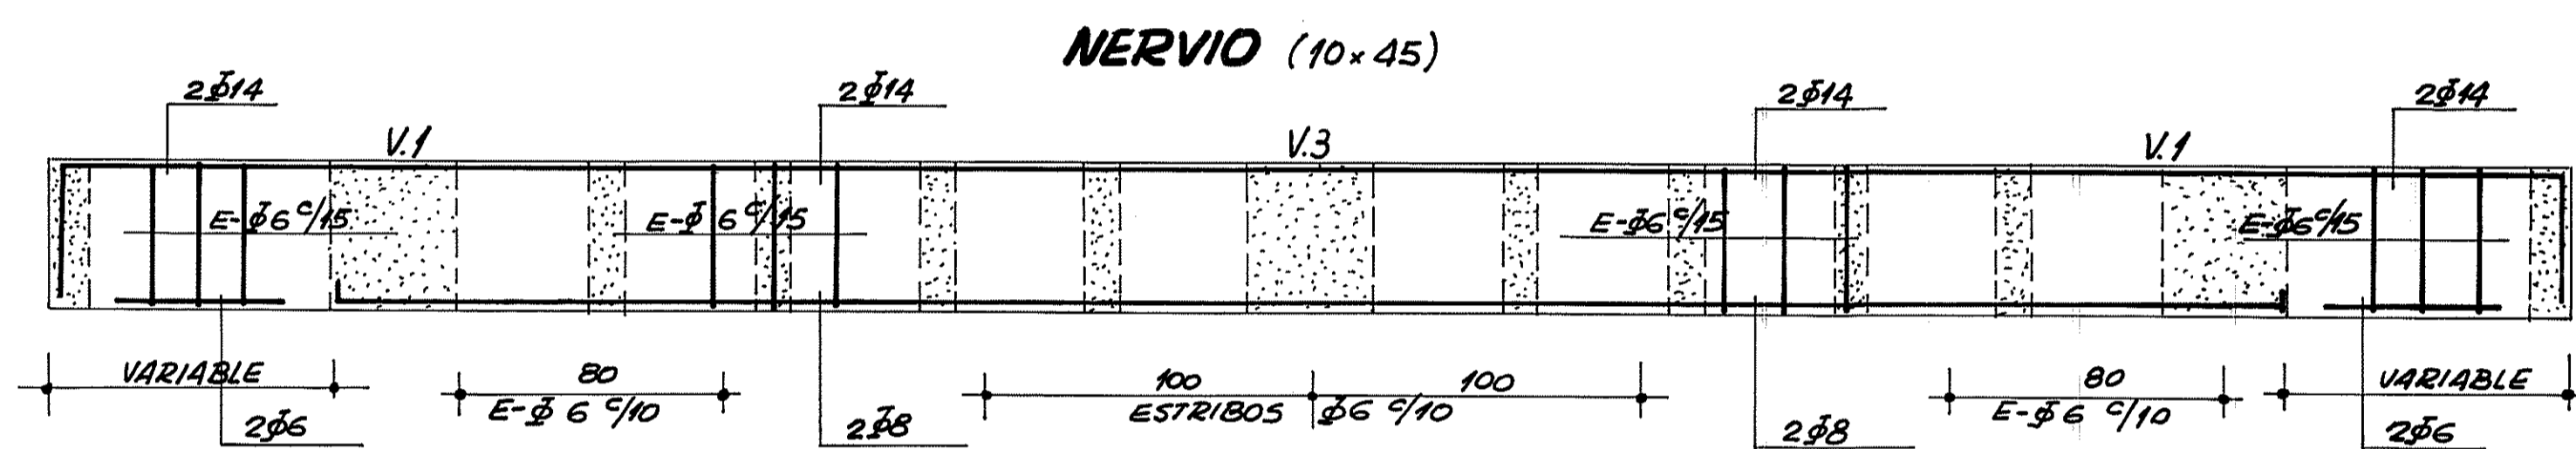


DETALLE ARMADURA NERVIOS

ESCALA 1:20


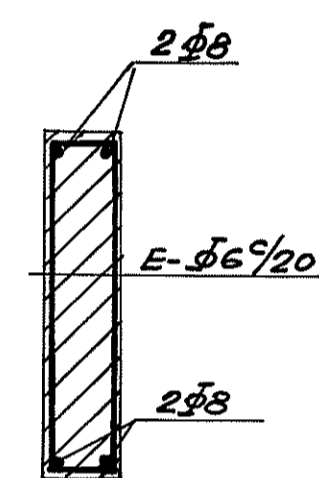


SECCION VIGA PERIMETRAL


ESCALA 1:10

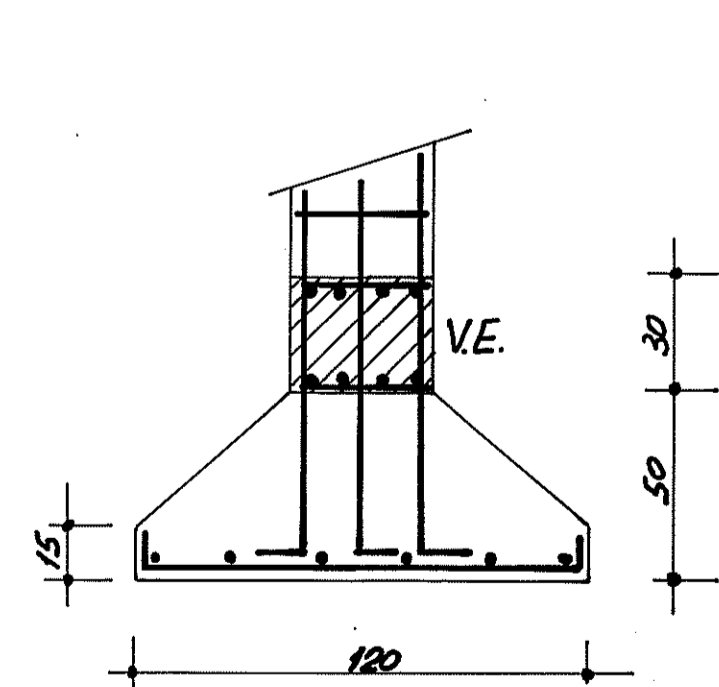

B.T.1

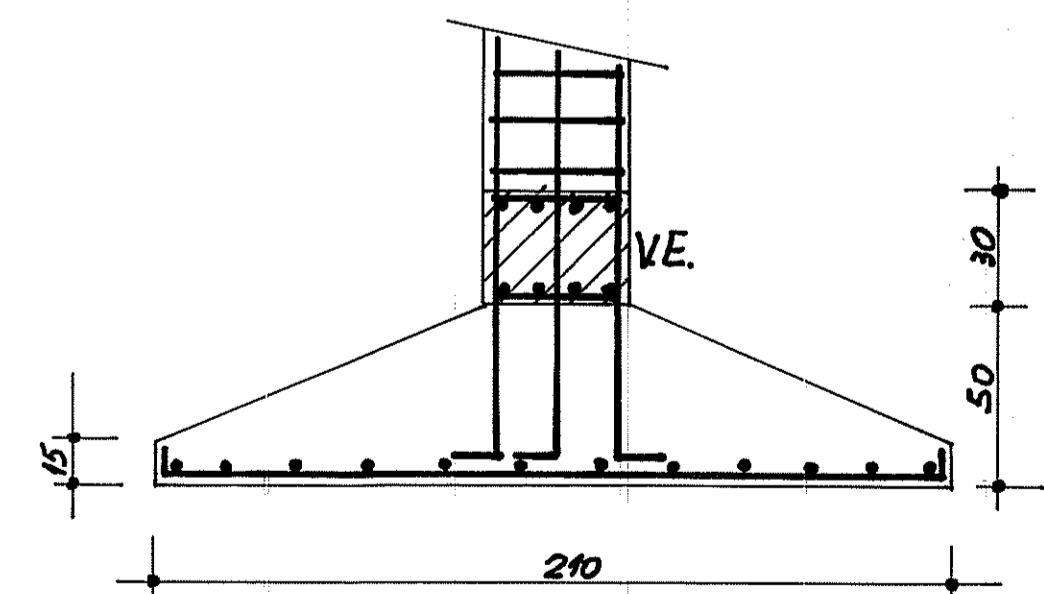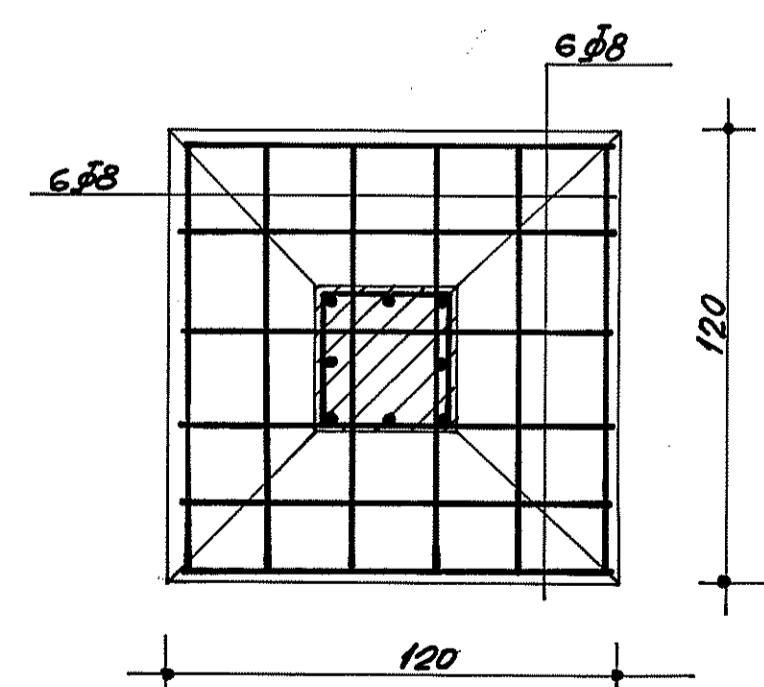

B.T.2

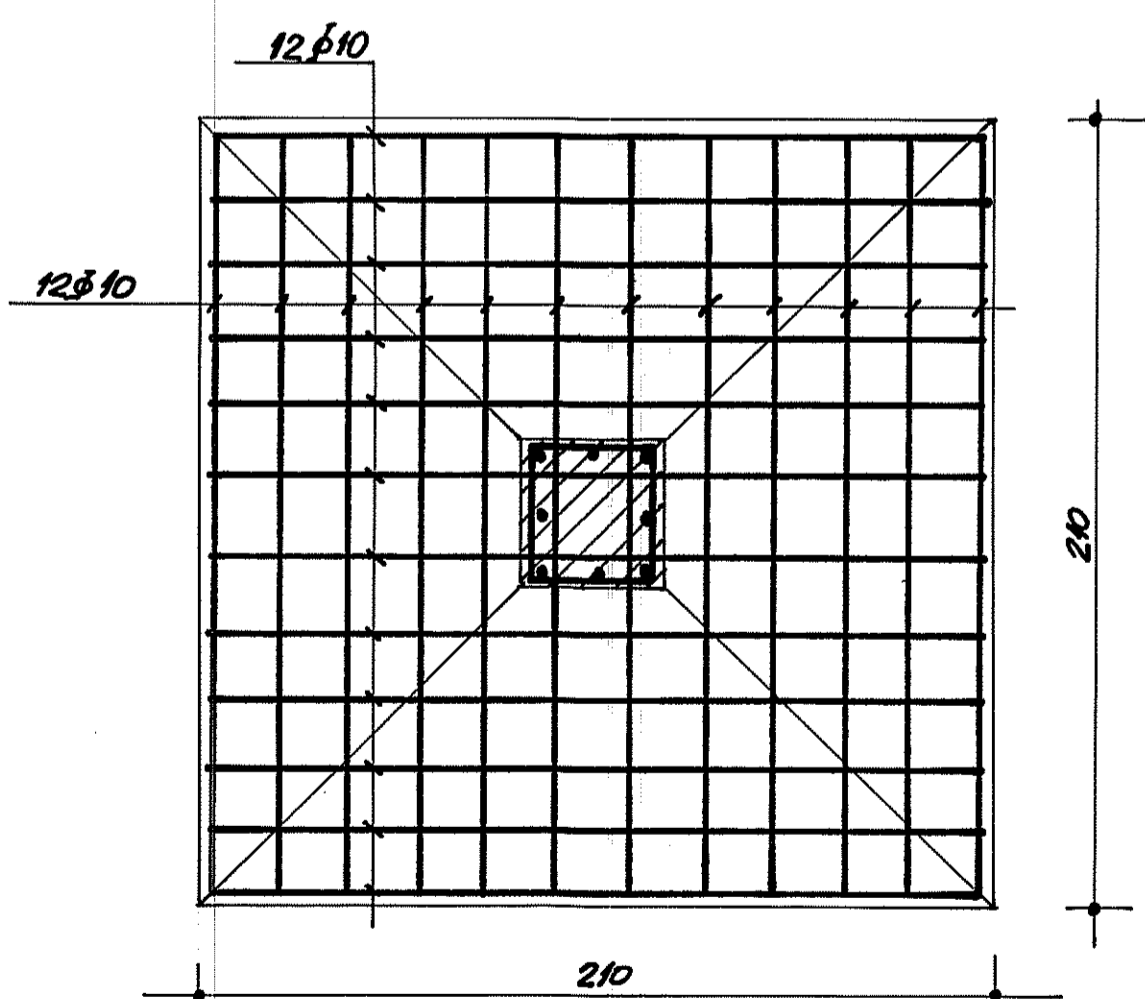

DETALLE ARMADURA BASES

ESCALA 1:20

CONFORME A OBRA